LÉGENDE

C.P.E.	Cloison principale étanche	Transversale
C.E.	Cloison étanche	Transversale
C.N.E.	Cloison non étanche	Transversale
C.E.(P)	Cloison étanche (Partielle)	Transversale
C.L.E	Cloison longitudinale étanche	
C.L.N.E	Cloison longitudinale non étanche	
C.	Couple	
M	Membrure	
D	Division de tracé.	
D.I.	Intérieur membre de la division.	

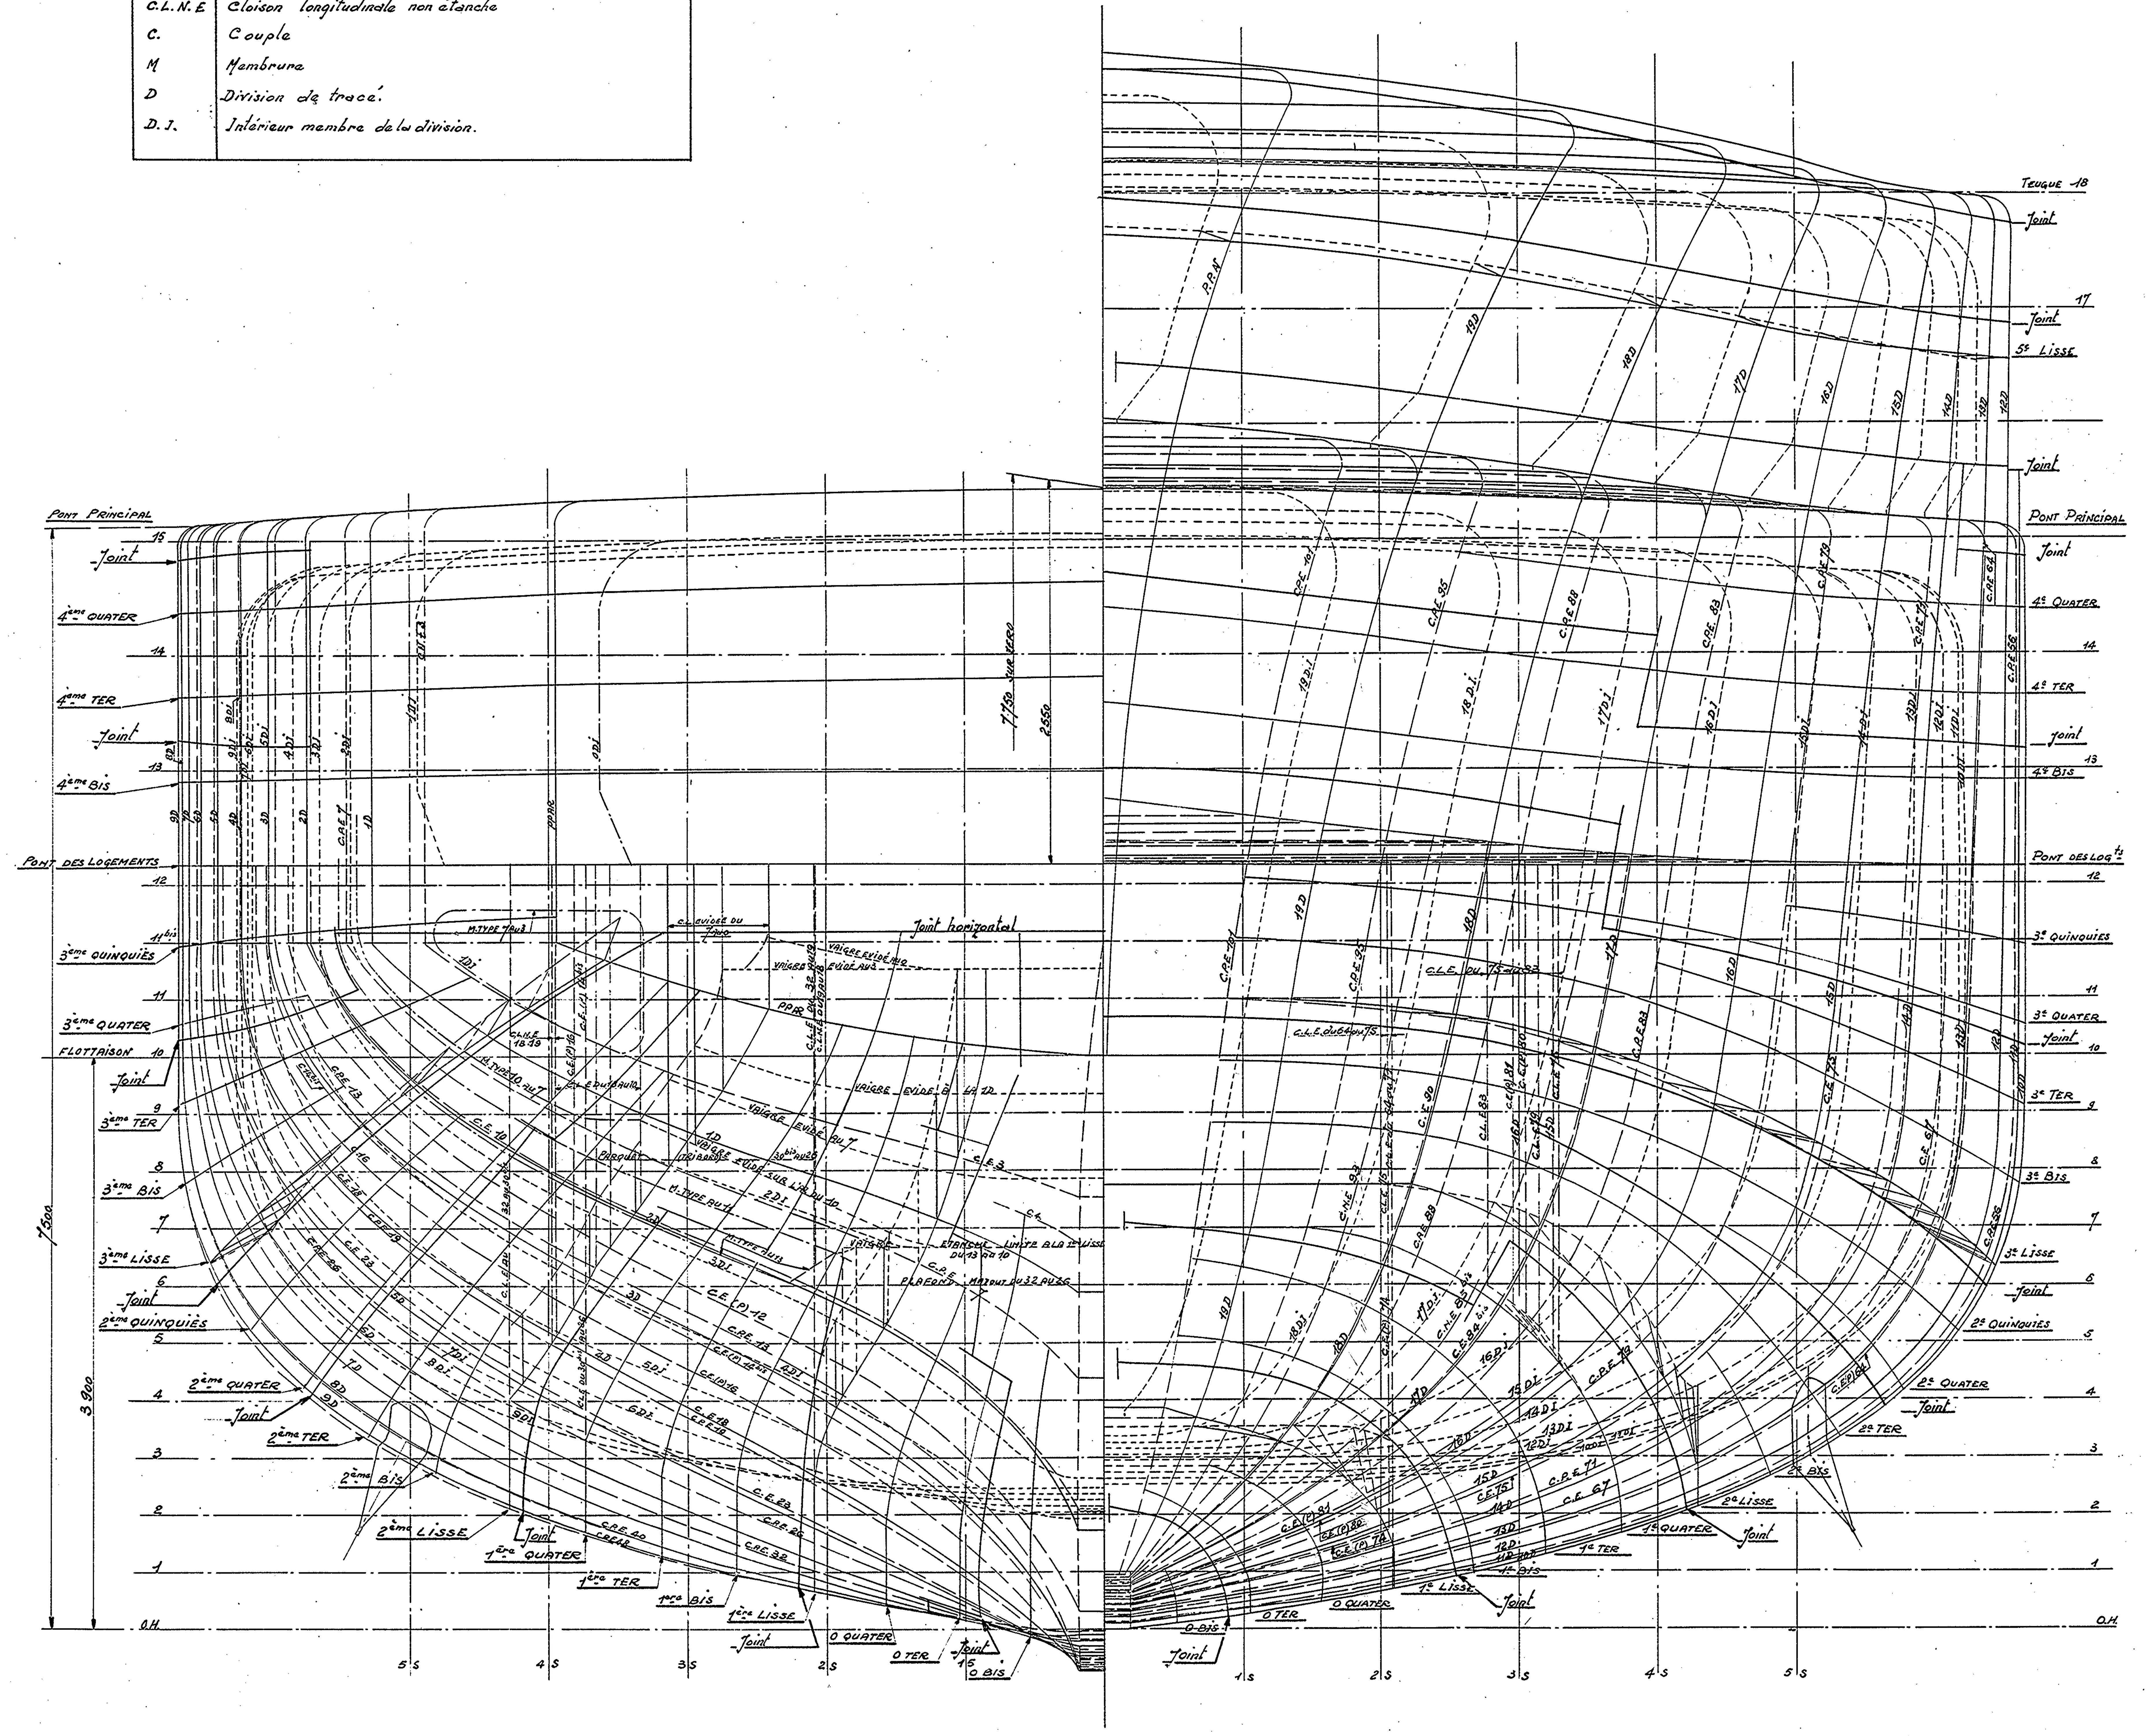

Escorteurs d'escadre

TYPE SURCOUF

Construits à LORIENT
sur les plans du Service Technique des Constructions et Armes Navales

---

2ème Tranche

VERTICAL

Conforme à l'exécution

(à la date du : 1.1.57)

Echelle 1/20

L'Ingénieur en Chef
du Génie Maritime Picard
Chef de la Section des Const. Neuves

L'Ingénieur Général
du Génie Maritime Castellan
Directeur des Constructions et Armes Navales